



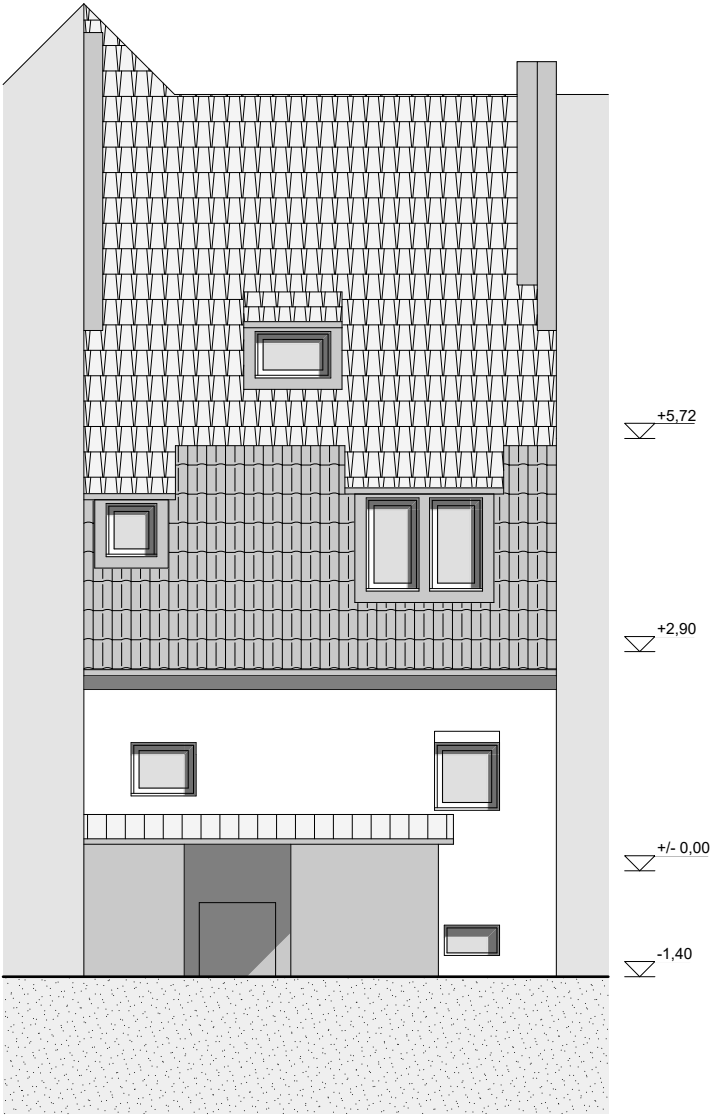


Ansicht Nordost


Kein verformungsgetreues Aufmaß, Maße und Wohnflächen sind zu überprüfen!

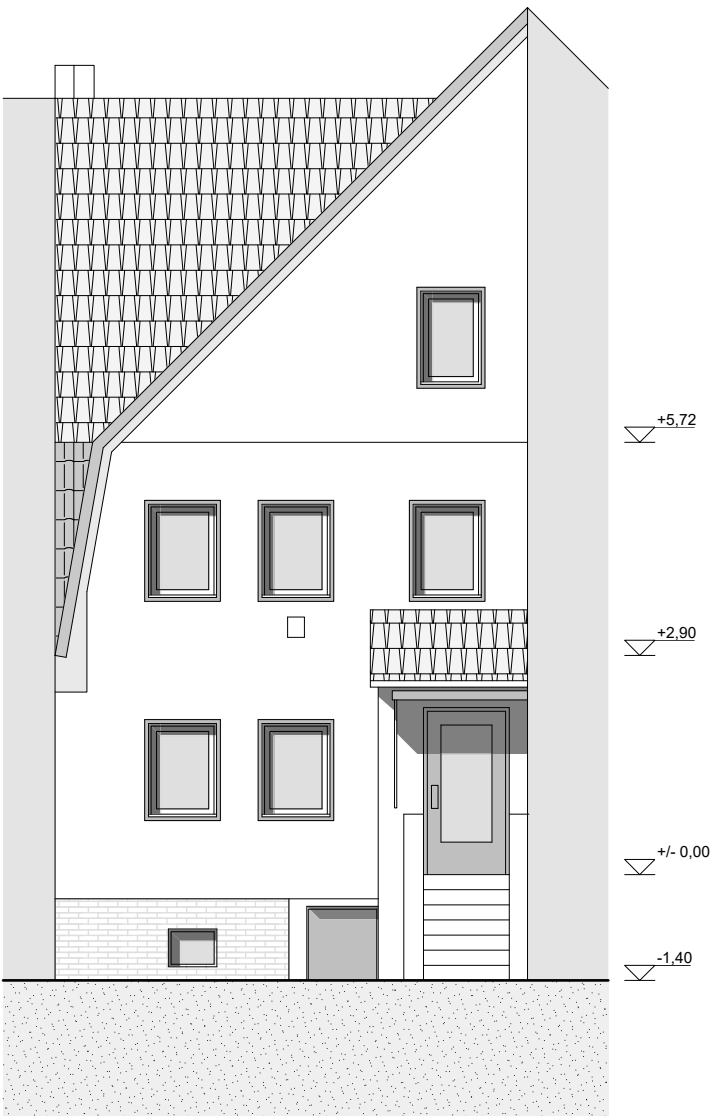

Ansicht Südwest

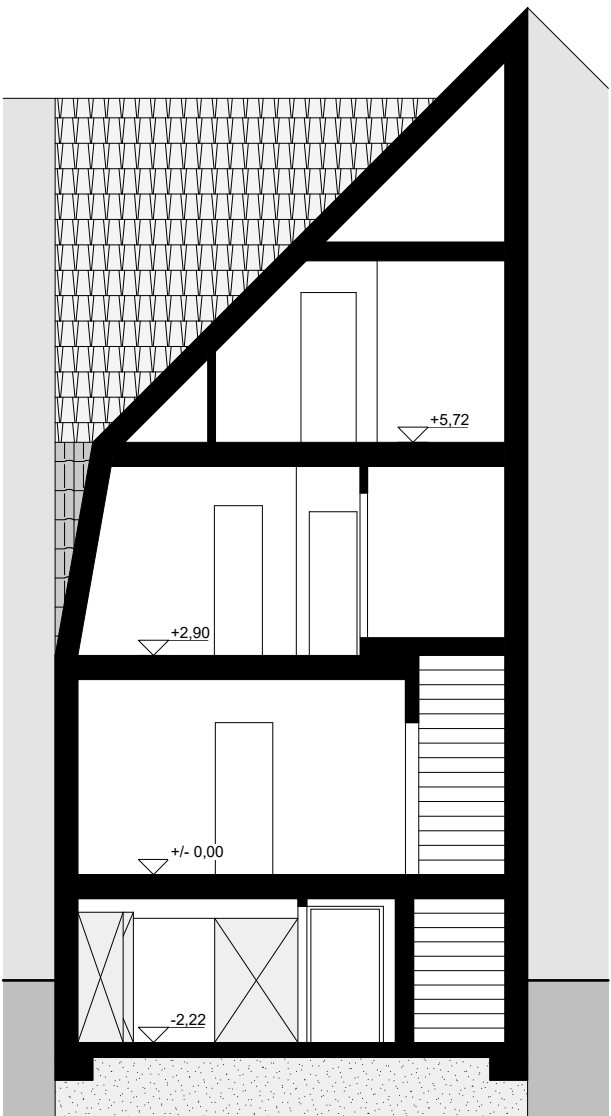

Schnitt AA

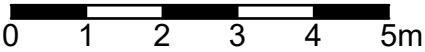

Bauvorhaben		
Fiedlerstr. 218		
34127 Kassel		
Auftraggeber		
René Witte		
2-2405 Avenue des Erables		
HsK 3 V 4 Kanada Montreal QC Quebec		
Planung		
Dipl.-Ing. Arch. Sascha Kehl		
Burgstr. 25 - 34212 Melsungen		
T. 05661 / 77 99 506		
F. 05661 / 77 99 507		
M. 0172 / 157 034 8		
info@kehl-planung.de		
Bestandsplan		
Dargestellt	Maßstab	
Ansichten, Schnitt		1:100
Datei	Bearbeitung	Datum
BP_FS218_GES_100	SK	13.02.2026